


SIMBOLOGÍA

- GASODUCTO INSTALADO
- INSTALACIONES EXISTENTES (PARTE DE OTRO CONTRATO)
- INSTALACIONES FUTURAS (PARTE DE OTRO CONTRATO)
- ALAMBRADO
- CRUCE BAJO FERROCARRIL
- CRUCE DE RUTA DE TIERRA/ASFALTO
- CRUCE BAJO RÍOS O ARROYOS
- CRUCE LÍNEA ELÉCTRICA
- ESM ESTACIÓN DE SEPARACIÓN Y MEDICIÓN
- ERP ESTACIÓN DE REGULACIÓN DE PRESIÓN
- VÁLVULA DE BLOQUEO DE LÍNEA
- VÁLVULA DE BLOQUEO
- ESTACIÓN DE SEPARACIÓN Y MEDICIÓN
- ESTACIÓN REGULADORA DE PRESIÓN
- TRAMPA DE SCRAPER
- INDICACIÓN DEL SENTIDO DE FLUJO
- PUNTO DE CONEXIÓN CON INSTALACIÓN EXISTENTE (POR OTRO CONTRATO)

NOTAS

1) LA CAÑERÍA ADOPTADA PARA TRAMOS DEL GASODUCTO DONDE EL FACTOR DE DISEÑO ES MENOR A 0,72 ES API-5L X70 ESP. 11,9mm.



DOCUMENTOS DE REFERENCIA

- GNEA2CO-01-R-PI-4001 P&ID TRAMPA DE SCRAPER MÓVIL INTERMEDIA (VERA) TR-7012
- GNEA2CO-02-R-PI-4001 P&ID PARA DERIVACIONES DE 4" A FUTURAS LOCALIDADES
- GNEA2CO-02-R-PI-4002 P&ID PARA DERIVACIONES DE 4" A ESM Y ER
- GNEA2CO-02-R-PI-4003 P&ID PARA VÁLVULA DE BLOQUEO DE LÍNEA
- GNEA2CO-04-R-PI-4001 P&ID TRAMPA DE SCRAPER MÓVIL INTERMEDIA TR-7011
- GNEA2CO-04-R-PI-4002 P&ID TRAMPA DE SCRAPER MÓVIL INTERMEDIA TR-7010

REV	DESCRIPCIÓN	FECHA	ELABORO	REVISO	APROBO
1	CONFORME A OBRA	12/03/18	CH	GS	PL
0	PARA CONSTRUCCIÓN	27/08/15	CAT	CH	PL

GERENCIA DE GASODUCTOS, OLEODUCTOS Y POLIDUCTOS

EN AR SA
Energía Argentina S.A.

TÍTULO: DIAGRAMA UNIFILAR DE GASODUCTO
PROG.: Pk 985+196.16 A Pk 1203+427.18

TIPO DE ELABORADO: DIAGRAMA UNIFILAR

LUGAR: PROVINCIA DE SANTA FE

OBRA: INGENIERÍA DE DETALLE
GNEA - EPC6 - RENGLÓN 3

CONTRATISTA: EN AR SA

NUMERO DE ELABORADO ENARSA: GNEA2CO-00-G-DI-4001

ESCALA: S/E

REVISIÓN: 1

HOJA N°: 1

HOJA 1 de 1

Archivo CAD: GNEA2CO-00-G-DI-4001-1.DWG